

Uchwała Nr XXIV/133/2020
Rady Miasta Garwolina
z dnia 3 marca 2020 r.

w sprawie obciążenia nieruchomości gruntowej.

Na podstawie art. 18 ust. 2 pkt. 9 lit. a ustawy z dnia 8 marca 1990 roku o samorządzie gminnym (Dz. U. z 2019 r. poz. 506 z późn. zm.) w związku z art. 305¹ ustawy z dnia 23 kwietnia 1964 r. Kodeks cywilny (Dz. U. z 2019 r. poz. 1145 z późn. zm.) - Rada Miasta Garwolina u c h w a l a, co następuje:

§1.

1. Wyraża się zgodę na odpłatne obciążenie części nieruchomości gruntowej stanowiącej działkę o numerze ewidencyjnym 7807/2 w Garwolinie – stanowiącej własność Miasta Garwolina dla której to nieruchomości w Sądzie Rejonowym w Garwolinie prowadzona jest Księga Wieczysta SIIIG/00034911/5, poprzez ustanowienie ograniczonego prawa rzeczowego - służebności przesyłu na rzecz Polskiej Spółki Gazownictwa Sp. z o.o., ul. W. Bandrowskiego 16 Oddział w Warszawie, ul. Równoległa 4A, 02-235 Warszawa.
2. Ograniczone prawo rzeczowe ustanowione będzie na czas nieograniczony w celu umieszczenia oraz eksploatacji sieci gazowej ś/c DN 40 PE oraz przyłącza gazu ś/c DN25 PE i zapewnieniu dostępu do sieci gazowej ś/c DN 40 PE i przyłącza gazu ś/c DN25 PE w Garwolinie celem napraw, remontów, konserwacji i modernizacji.

§2.


Wykonanie uchwały powierza się Burmistrzowi Miasta Garwolina.

§3.

Integralną część uchwały stanowi załącznik graficzny nr 1 z naniesioną lokalizacją projektowanej sieci gazowej ś/c DN 40 PE i przyłącza gazu ś/c DN25 PE w Garwolinie.

§4.

Uchwała wchodzi w życie z dniem podjęcia.

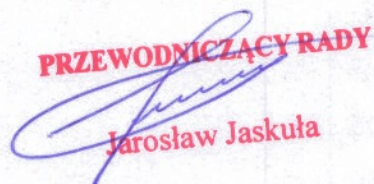
PRZEWODNICZĄCY RADY
Jarosław Jaskuła

Uzasadnienie

Wybudowanie sieci gazowej ś/c DN 40 PE i przyłącza gazu ś/c DN25 PE w Garwolinie ma na celu zapewnienie dostępu do gazu budynku mieszkalnego zlokalizowanego na działce nr 7837. Do obciążenie nieruchomości w księdze wieczystej konieczna jest zgoda Rady Miasta Garwolina. Z tego względu prosimy Komisję o zaopiniowanie projektu uchwały.


PRZEWODNICZĄCY RADY

Jarosław Jaskuła

MAPA DO CELÓW PROJEKTOWYCH (do projektu gazu .

Nr. ewid. zgłoszenia : G.6640.1.3449.2019

Miejscowość : **Garwolin, dz.7837**

Jednostka ewidencyjna : 140301_1 : Garwolin

Obręb : 140301_1.0001 : Miasto Garwolin

Skala 1:500

Ark. mapy zasadniczej : 7.165.26.03.3.4

Układ współrzędnych płaskich 2000 strefa 7


Układ wysokości Kronsztadt

Mapę opracował 2019-11-08

Wykonawca pomiaru uzupełniający zaktualizował istniejącą treść mapy wg stanu na dz. 25.10.2019 r. w granicach wykreślonej lokalizacji, zgodnie z informacją zainteresowanych użytkowników urządzeń podziemnych.

Nie wyklucza się istnienia na terenie również urządzeń podziemnych, które nie zostały zgłoszone do inwentaryzacji przed zasypaniem, dla których brak było informacji branżowych i nie zostały odnalezione w terenie w czasie inwentaryzacji powykonawczej.

Mapa do celów projektowych została wykonana bez ustalenia, czy działka o numerze 7837 została obciążona służebnościami gruntowymi.

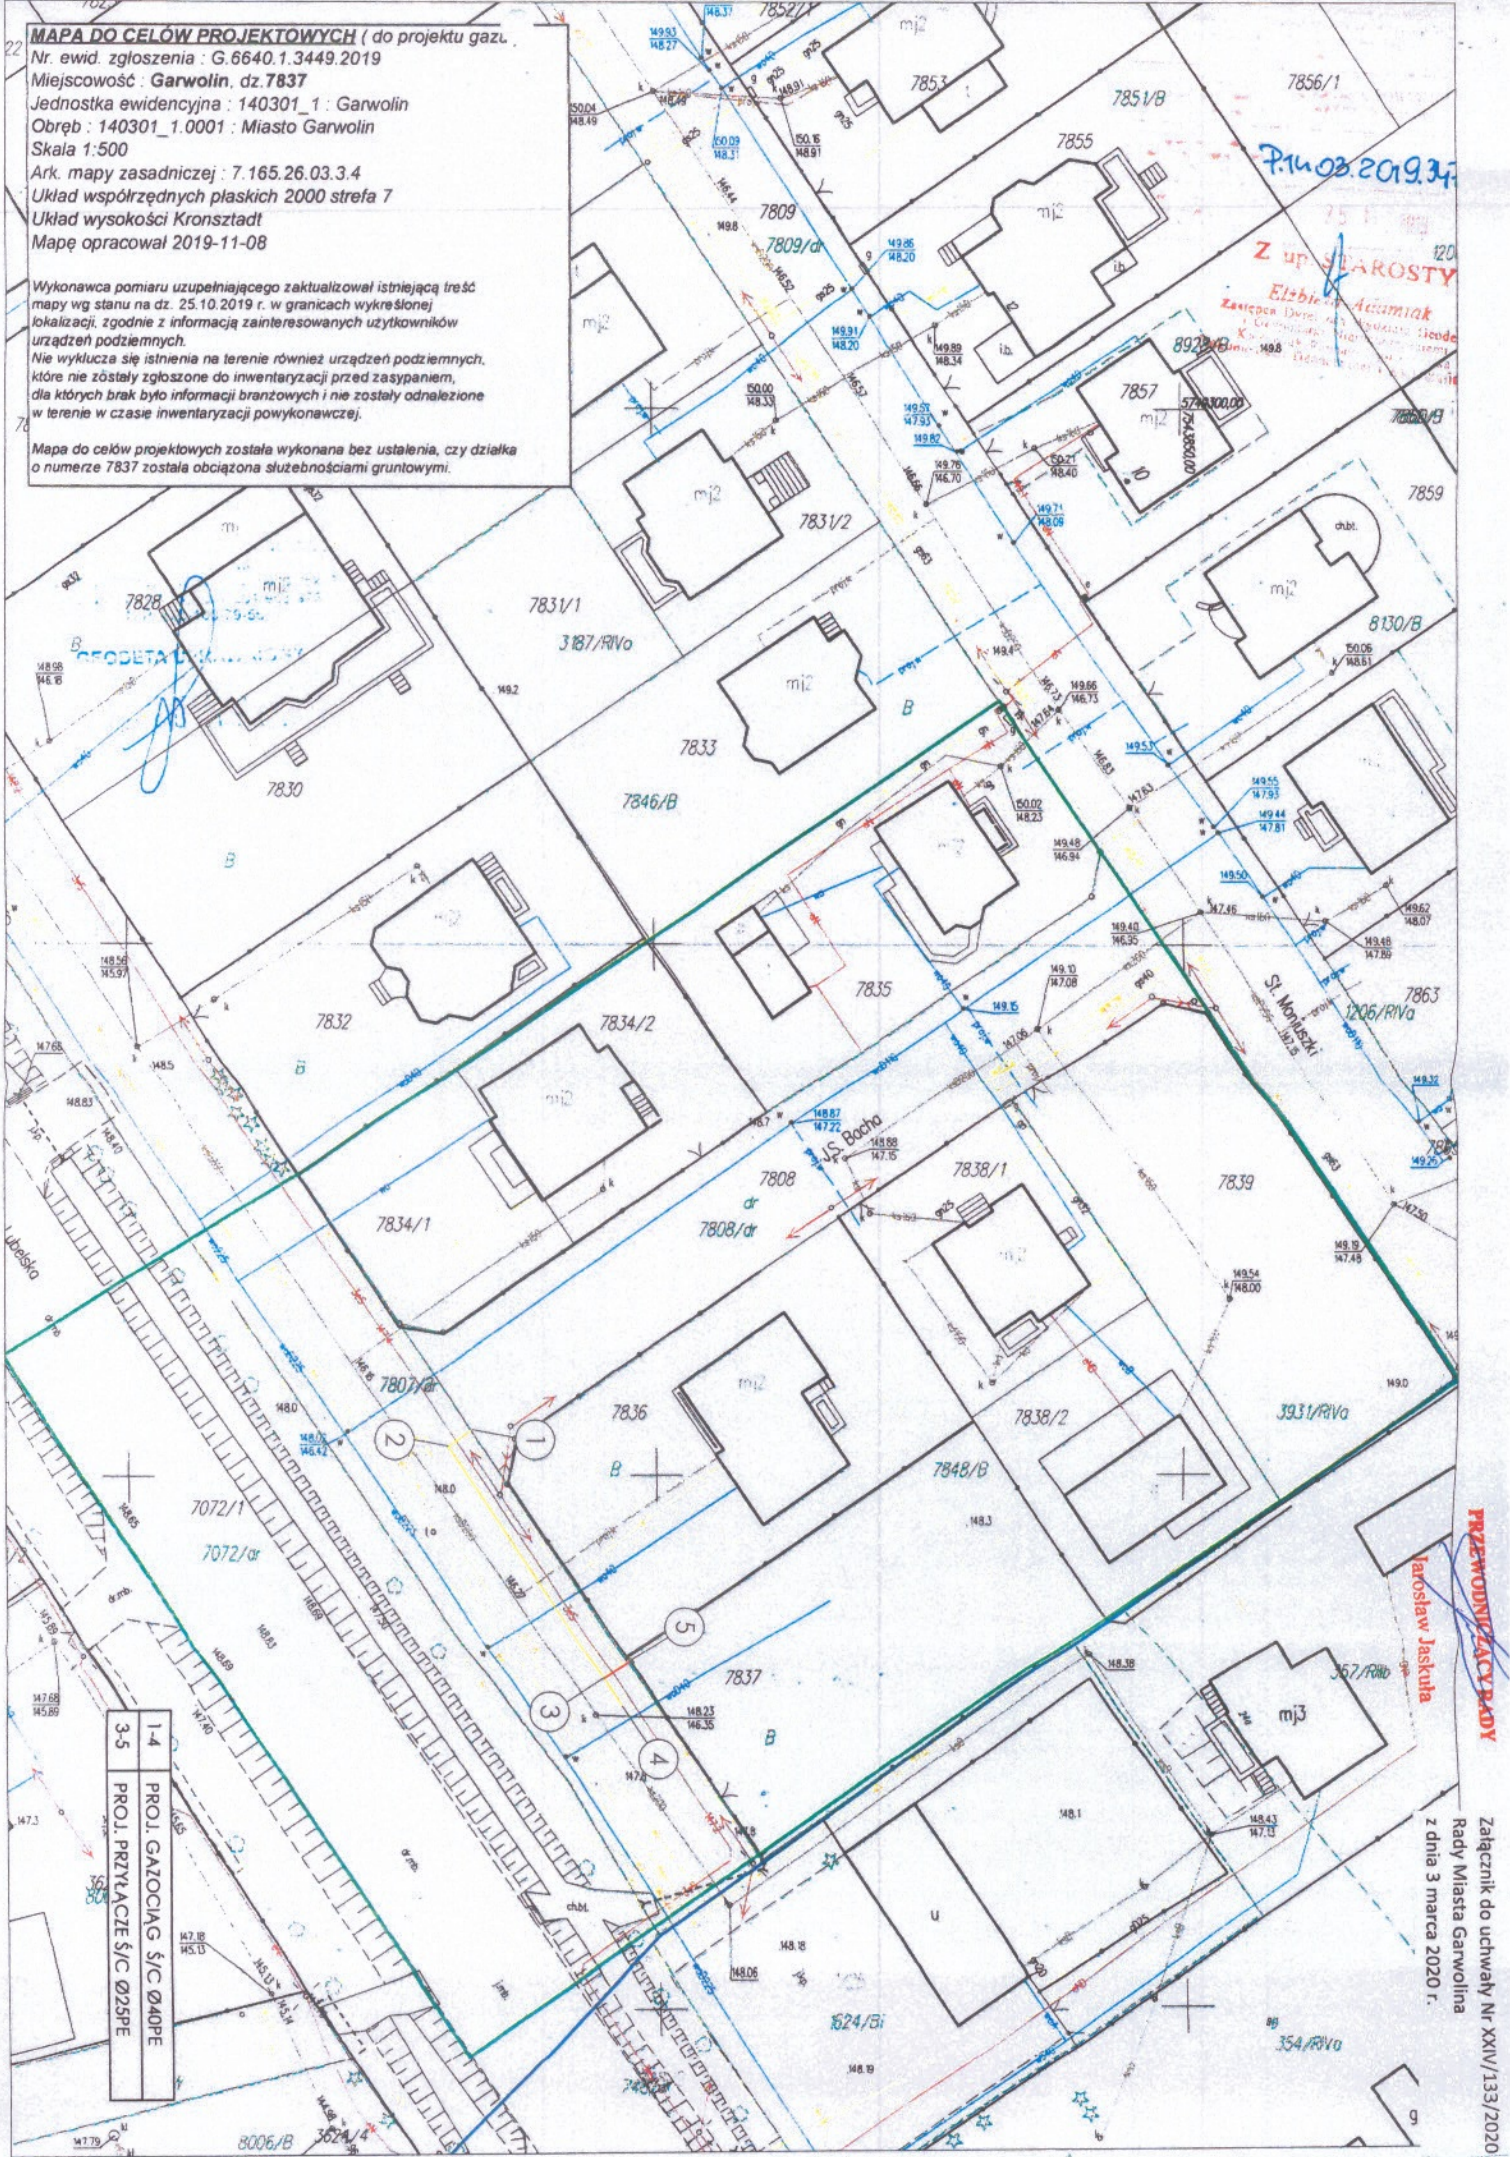

7.14.03.2019.34

Z up. STAROSTY

Elzbieta Adamiak
Zastępca Dyrektora Miejskiego Urzędu



Przewodniczący Rady
Jarosław Jaskuła

1-4	PROJ. GAZOCIĄG Ś/C Ø40PE
3-5	PROJ. PRZYŁĄCZE Ś/C Ø25PE

Załącznik do uchwały Nr XXIV/133/2020
Rady Miasta Garwolina
z dnia 3 marca 2020 r.